
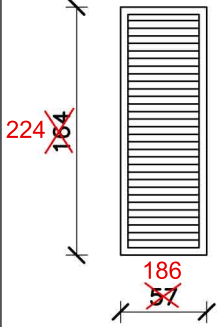


ZESTAWIENIE KRAT

NR	1	2
SYMBOL	K1	K2
SCHEMAT		
	ODPORNOŚĆ POŻAROWA EI 30	
WYMIARY W ŚWIETLE OŚCIEŻY	S <sub>o</sub> <del>570</del> 1860	4120
	H <sub>o</sub> <del>1840</del> 2240	2100
WYMIARY W ŚWIETLE OŚCIEŻNICY	S	—
	H	—
IŁOSC	PARTER	—
	1 PIĘTRO	1
RAZEM	1	1
UWAGI	OŚCIEŻNICA I LAMELE ALUMINIOWE – KOLOR CIEMNO ANODOWANEGO ALUMINIUM	OŚCIEŻNICA I LAMELE ALUMINIOWE – KOLOR CIEMNO ANODOWANEGO ALUMINIUM

UWAGA:  
WYMIARY OTWORÓW SPRAWDZIĆ NA BUDOWIE

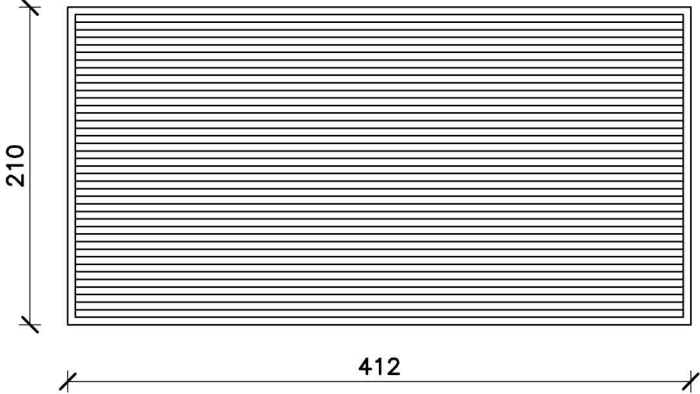

MP PROJECT Mirosław Pacek  
ul. Balicka 134  
30-149 KRAKÓW  
tel.: + 48 12 6618235  
fax.: + 48 12 6618236  
email: biuro@mpproject.pl

Nazwa inwestycji:	HALA WIDOWISKOWO - SPORTOWA 36,0 x 44,0 m		
Inwestor:			
Adres inwestycji:			
Branża:	ARCHITEKTURA		
Faza:	PROJEKT BUDOWLANY		
Projektant adaptacji:		Data adaptacji:	
Sprawdzający adaptacji:			
Autor projektu typowego:	mgr inż. arch. GRZEGORZ MIĄSKO UPR. 128/99 Uprawnienia budowlane do projektowania bez ograniczeń w specjalności architektonicznej	Data projektu typowego: LIPIEC 2009	
Weryfikator projektu typowego:	mgr inż. arch. AGNIESZKA MIĄSKO UPR. 129/99 Uprawnienia budowlane do projektowania bez ograniczeń w specjalności architektonicznej		
Opracowanie projektu typowego:	mgr inż. arch. GRZEGORZ MIĄSKO		
Nazwa rysunku:	ZESTAWIENIA ŚLUSARKI I STOLARKI: ZESTAWIENIE KRAT	Skala: 1:50	
		Numer rysunku: A-18	